

**Auszug aus dem Katasterkartenwerk**

Flurkarte/Ausschnitt aus der Flurkarte 14-58.18.13

Maßstab 1:1000

Vergrößerung aus 1: (Zur Maßentnahme nur bedingt geeignet)

Gemarkung Hartkirchen


Die Erstellung von Auszügen aus dem Katasterkartenwerk ist der das Kataster führenden Behörde vorbehalten (Art. 11 Abs. 4 VermKatG). Vervielfältigungen (kopiert bzw. digitalisiert und EDV-gespeichert) nur für den eigenen Bedarf. Weitergabe an Dritte nicht erlaubt.

In der Darstellung der Grenzen können Veränderungen berücksichtigt sein, die noch nicht in das Grundbuch übernommen sind. Der Gebäudenachweis kann vom örtlichen Bestand abweichen.

Lang gestrichelte Grenzen sind aus der Flurkarte 1:5000 oder 1:2500 übertragen und zur Maßentnahme nur bedingt geeignet.



I. V. *Günthner*  
Günthner  

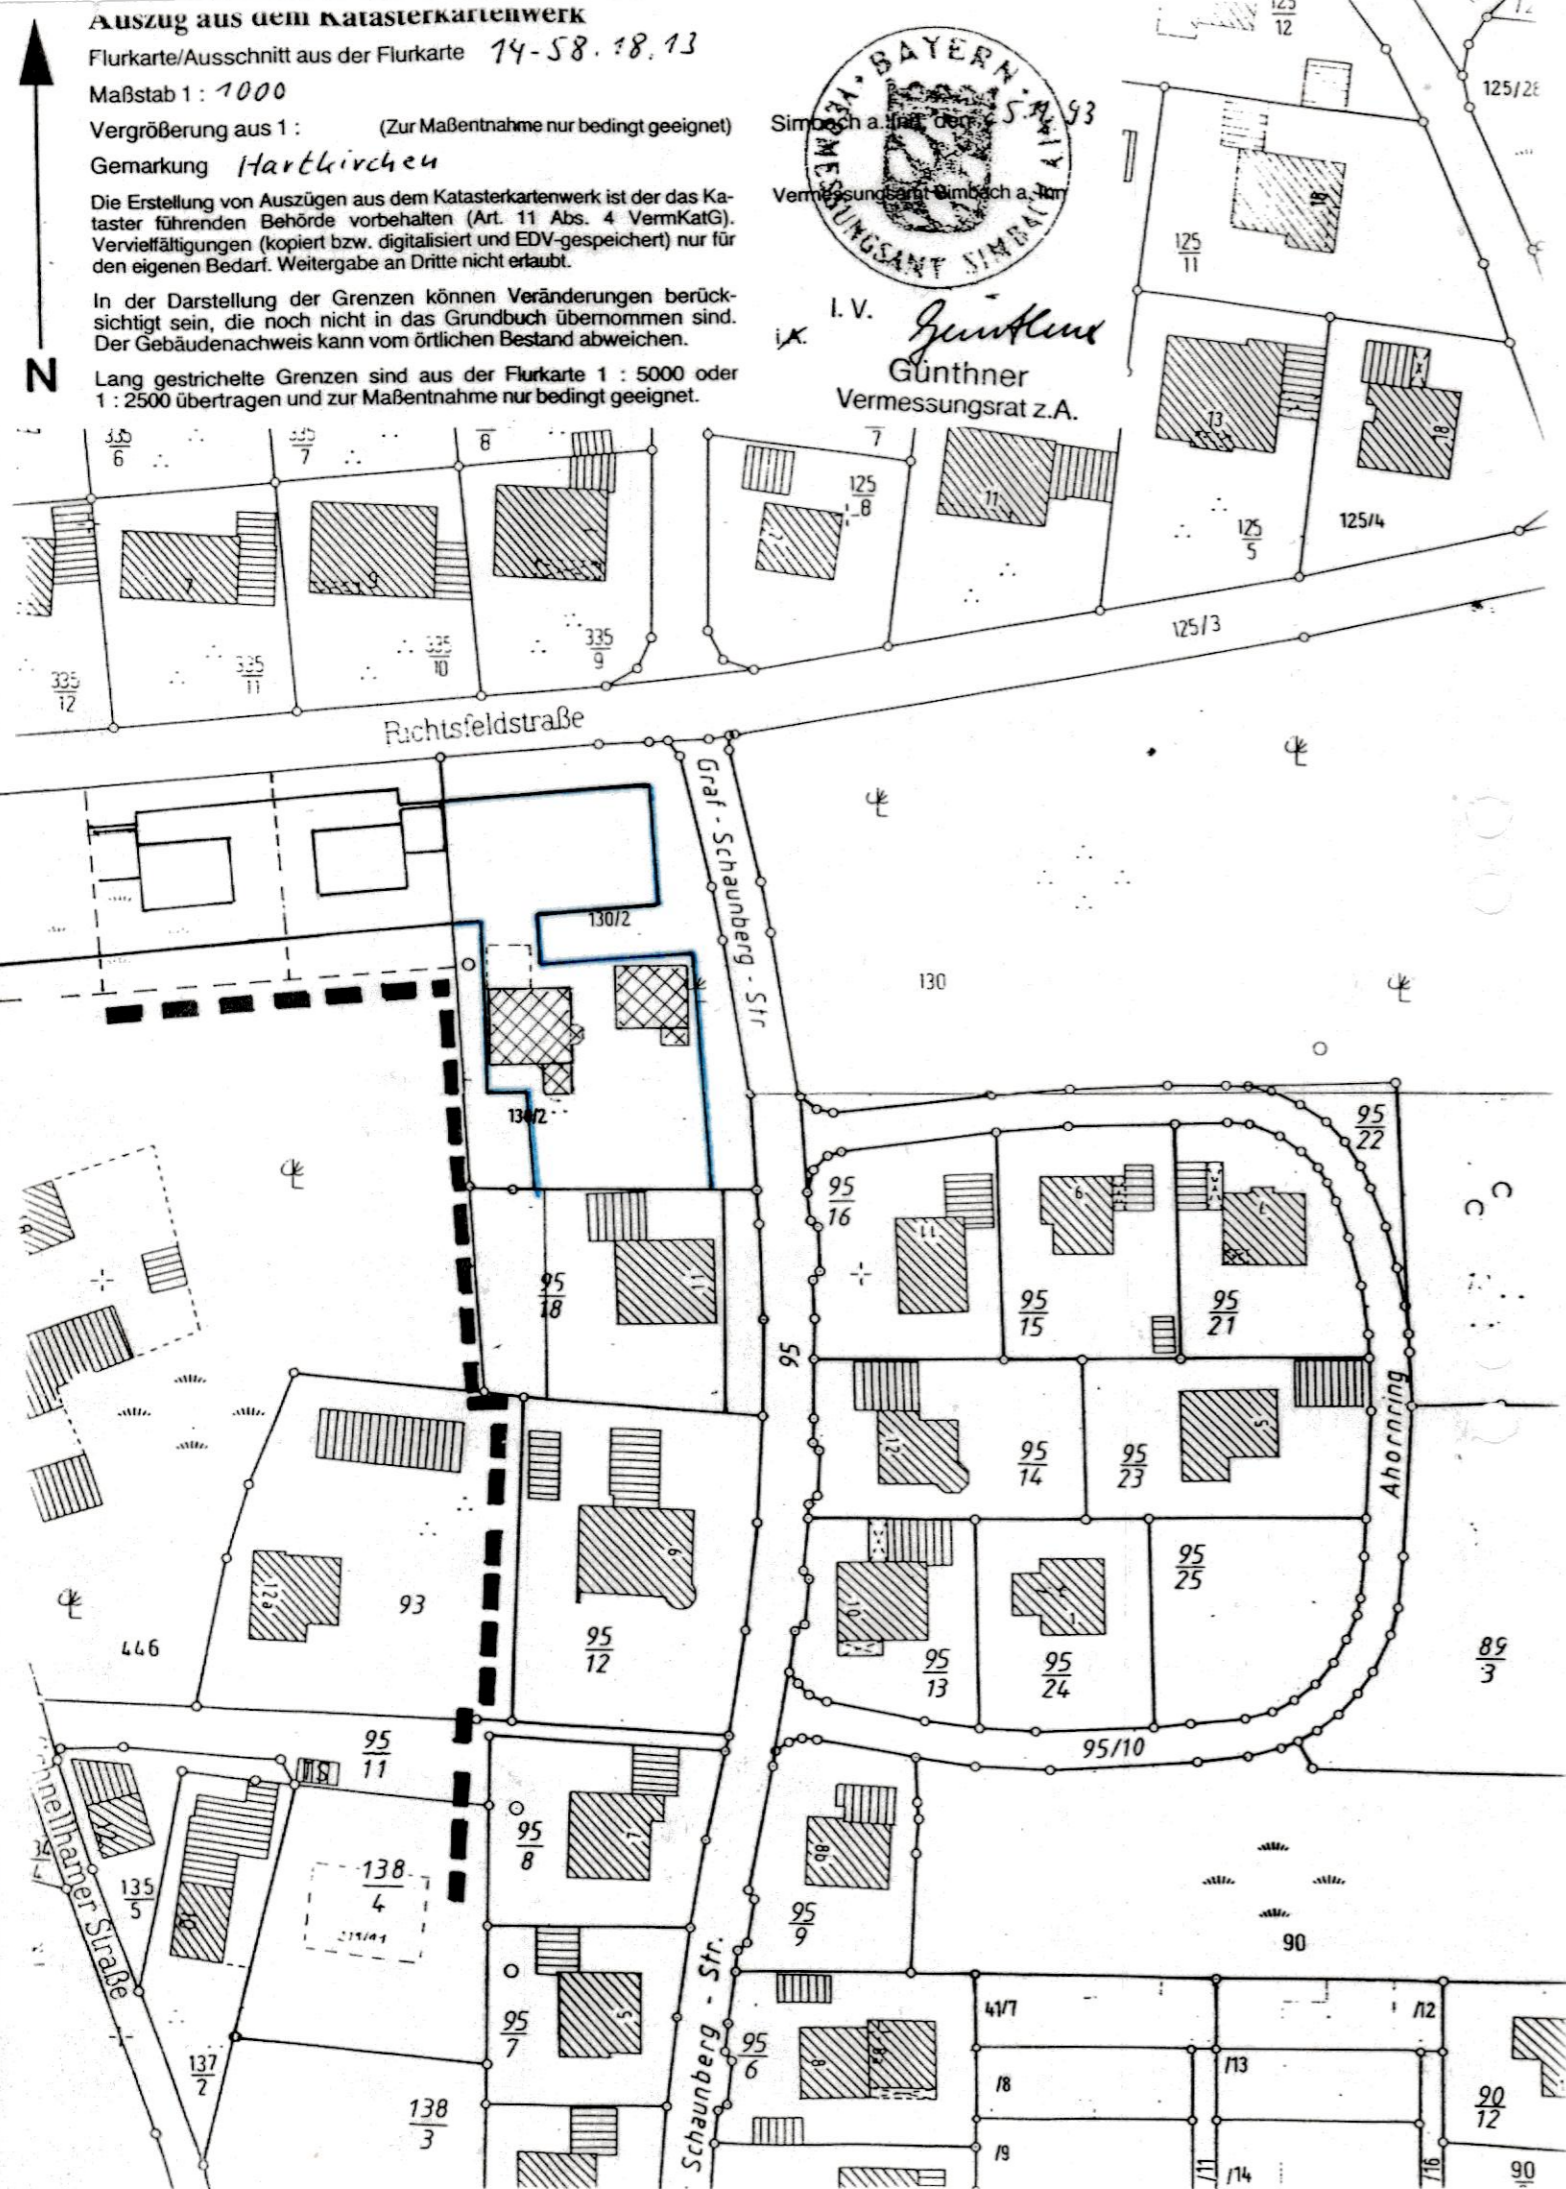

**DECKBLATT NR. 4**

zum BEBAUUNGSPLAN KREUZHUBER FELD Hartkirchen  
der STADT POCKING  
LANDKREIS PASSAU

**1. Antrag**

Für die Teilfläche Flur Nr. 130/2 wird die Änderung der Festsetzungen beantragt.

**2. Textziffer**

- 2.1 Der Geltungsbereich wird den tatsächlichen Grundstücksgrenzen angepaßt.
- 2.2 Die festgesetzte Baugrenze wird westlich um 4,00 m erweitert.
- 2.3 Die Parzellierung wird den tatsächlichen Grundstücksgrenzen angepaßt.

**Begründung:**

Die Teilfläche ist vermessen und zugeteilt.

**Unterschriften:**

Die Angrenzer stimmen der vereinfachten Änderung für die Teilfläche aus Flur Nr. 130/2 der Stadt Pocking gemäß § 13 Art. 1 BauBG zu.

Flur Nr.	Grundstückseigentümer	Unterschrift
95/18	Frankenberger Johann/Brigitte	<i>Johann Frankenberger</i>
446	Ludwig Ferdinand	<i>Ludwig Ferdinand</i>

Antragsteller:  
*Joachim Geyer*  
.....  
Joachim/Margarete Geyer

**Bekanntmachung:**

Die Änderung wurde ortsüblich durch Anschlag am ~~06. Mai 1993~~ bekannt gemacht.

14. Juni 1993

Stadt Pocking  
*Jakob*  
1. Bürgermeister

~~06. Mai 1993~~  
14. Juni 1993

Pocking, den .....

**HR** Bautechnisches Büro  
Beratung **Herbert Rainer**  
Planung **Albert-Schweitzer-Str. 17**  
Bauführung **Büro: Mozartstraße 22**  
Stark **8398 POCKING**  
Tel. (0 85 31) 82 08  
04 F05121993