



Schnitt A-A 1:100

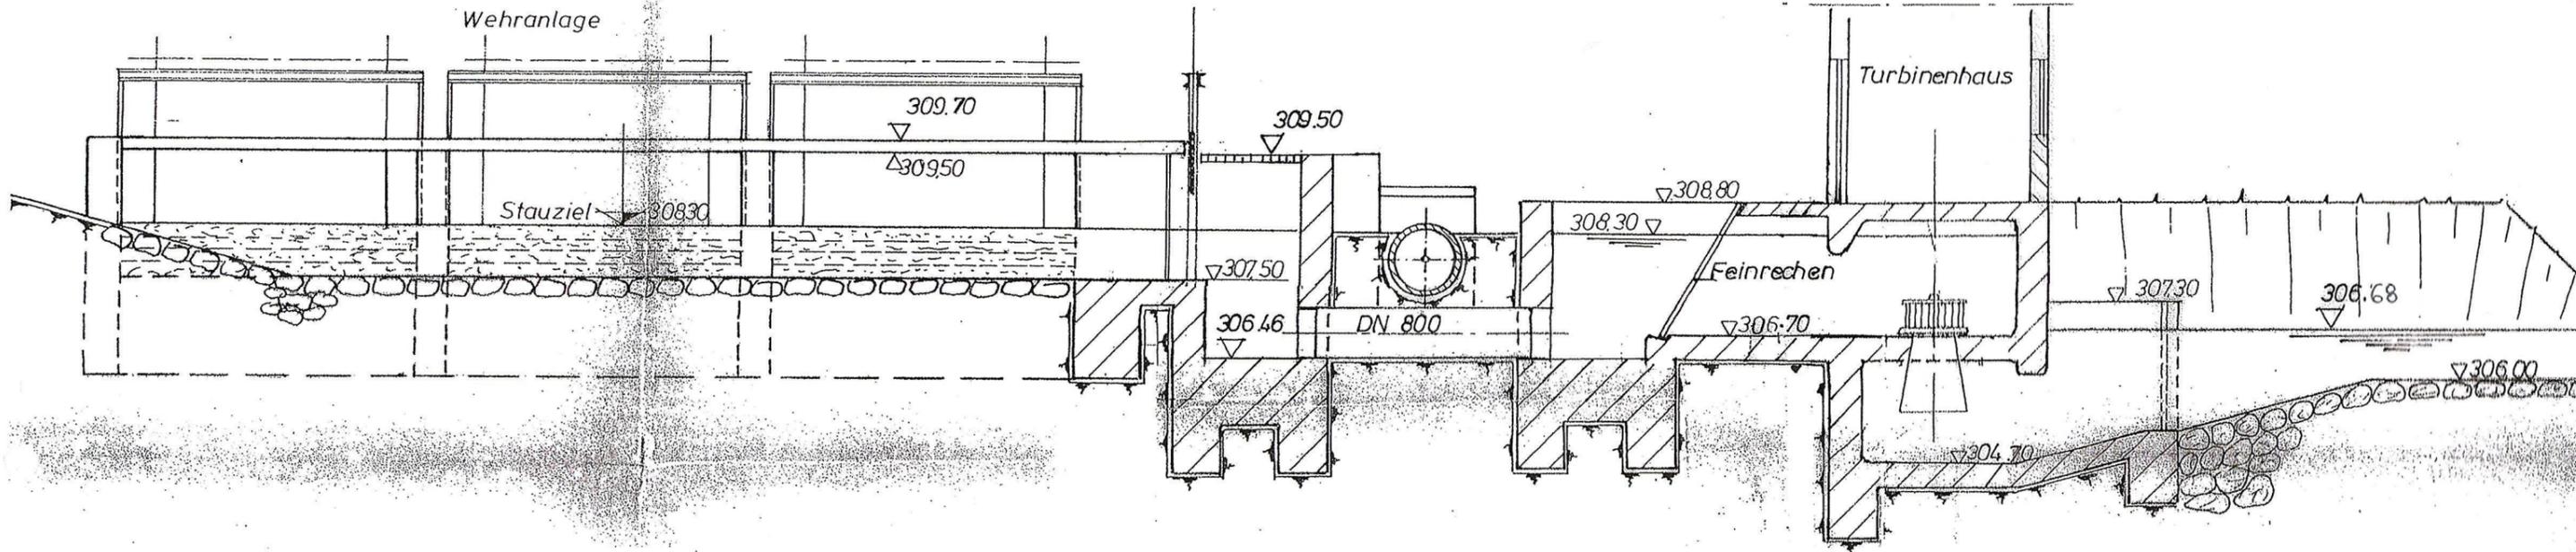

Schnitt B-B 1:50

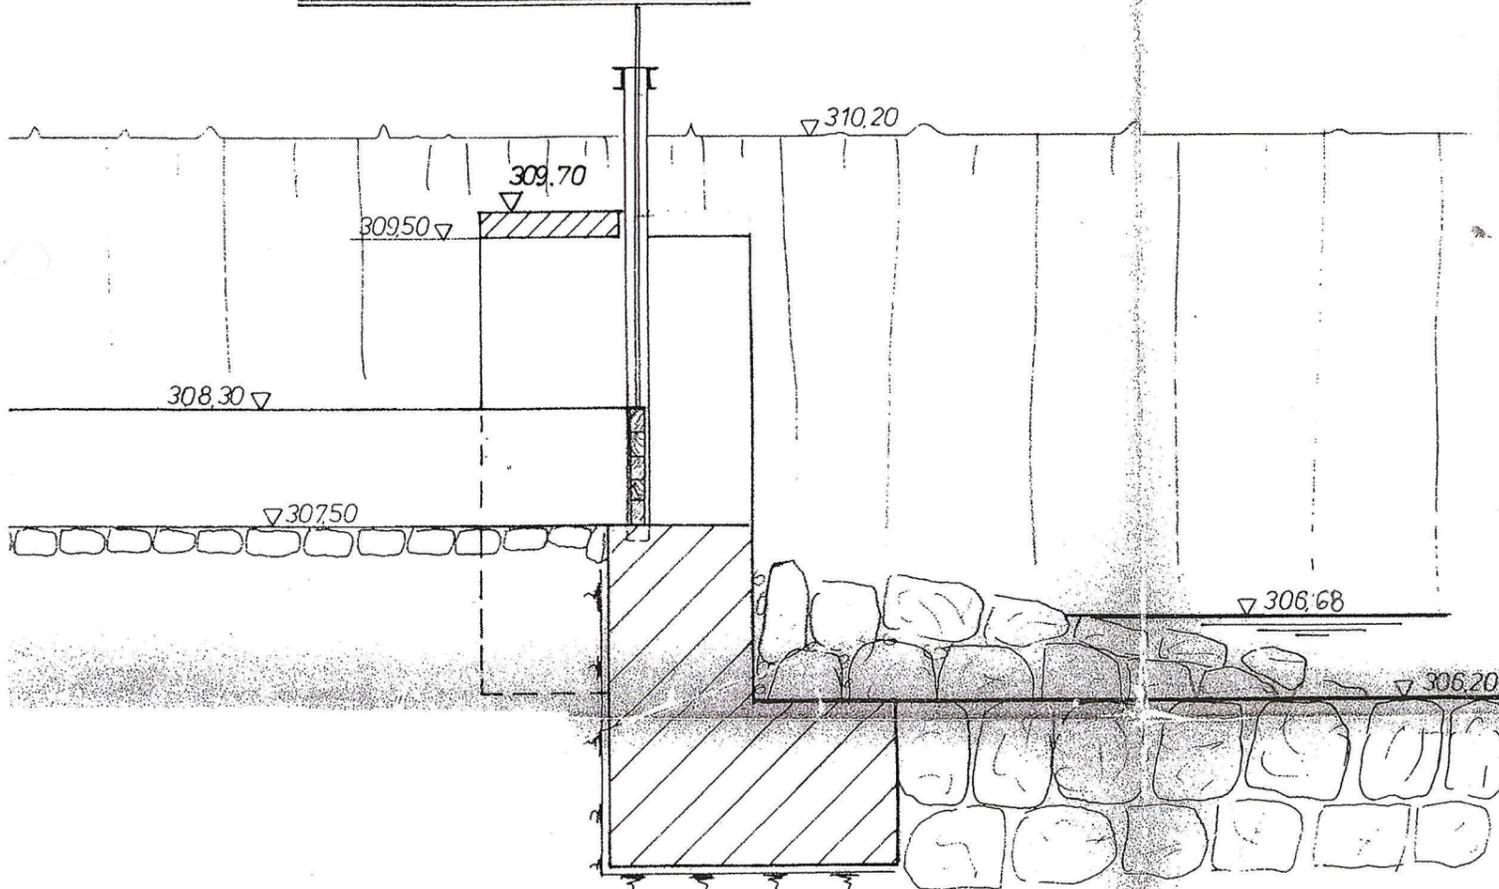

Fürstenzell, den 03.05.18, den

Der Planfertiger

Der Gesuchsteller



Sept. 2017	Bestandsplan Schnitt A-A, B-B
Bearb.: A. Brunner	Antrag auf Neu-(Wieder-)bewilligung der bestehenden Triebwerksanlage Lachhammer am Sulzbach und Genehmigung der geplanten Fischaufstiegshilfe mit Abstiegspotential am Kraffhaus zur Verbesserung der Gewässerökologie
Gepr.: R. Guetzer	
M = 1:100/ 1:50	Anton Lachhammer Zeintlmühler Str. 9 94099 Ruhstorf
	Beilage 7.6