Pumpwerk Mühlheim

Draufsicht und Schnitte

M 1:100

Schnitt E-E

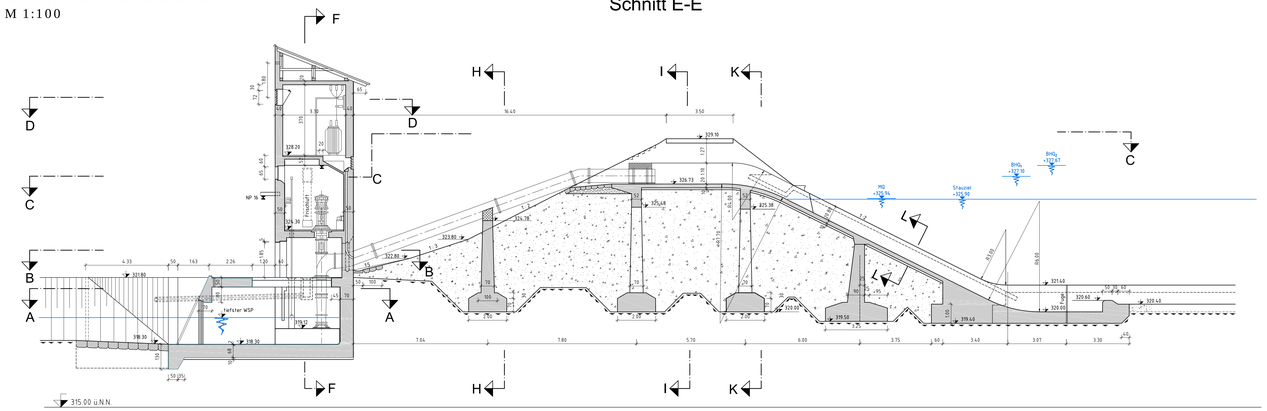

Schnitt F-F

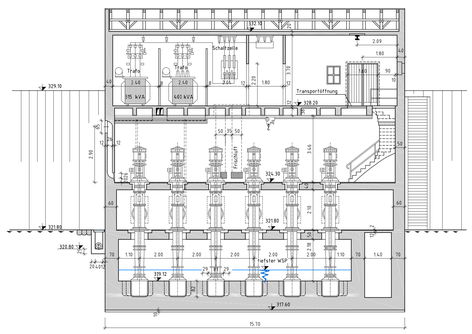

Schnitt G-G

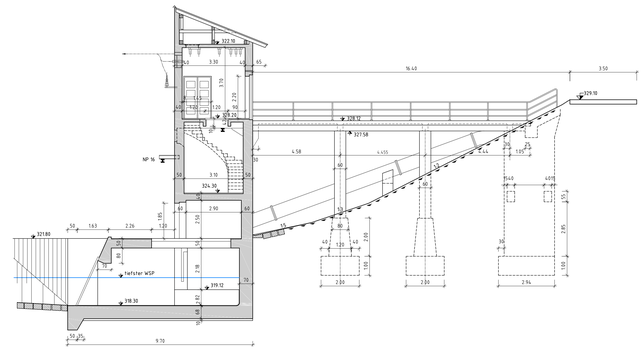

Horizontalschnitt C-C

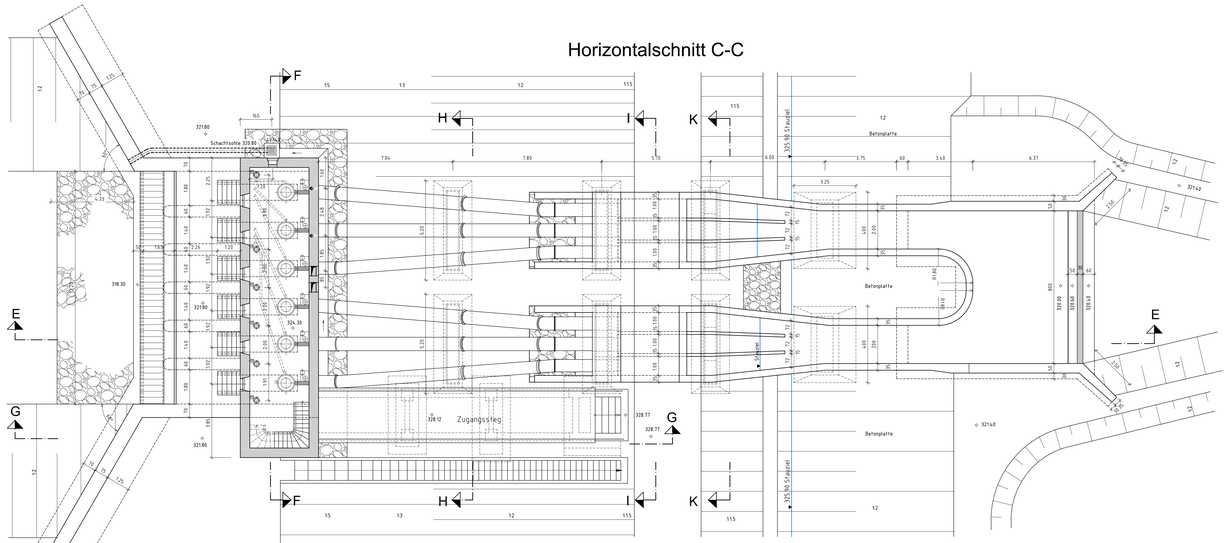

Landseitge Ansicht

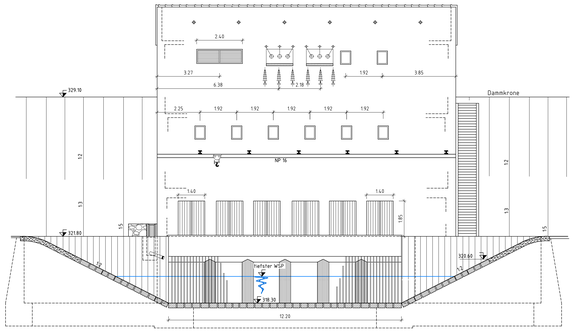

Seitenansicht

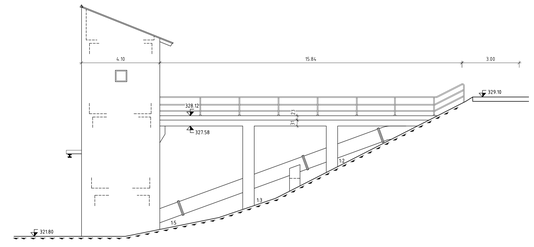

Schnitt b-b

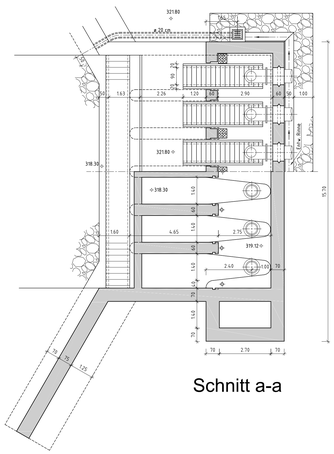

Schnitt a-a

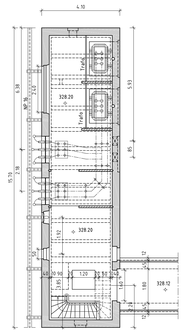

Schnitt d-d

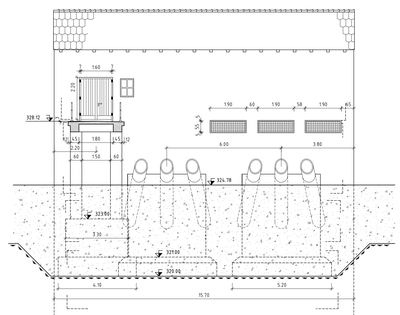

Schnitt h-h

Schnitt i-i

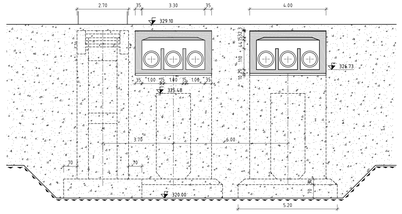

Schnitt k-k

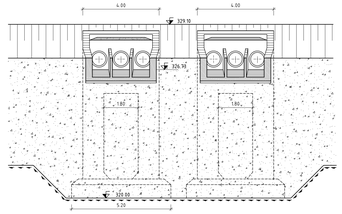

Schnitt l-l

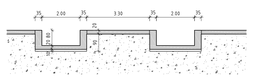

H bzw. x[GK]

KOORDINATENSYSTEM:
GAUSS-KRÜGER AT31

R bzw. y[GK]

HÖHENSYSTEM:
ALTES BAYERISCHES HÖHENSYSTEM (STATUS 901) [m ü. NN (VS), oft nur m ü. NN]
DHHN12 (STATUS 100) [m ü. NN] = STATUS 901 + 4cm
ÖSTERREICHISCHES SYSTEM [m ü. A.] = STATUS 901 + 33cm

MASSSTAB - 1:100

0 1,0 2,5 5 7,5 10m

Plangrundlage: BJ-11025_EGF_Pumpwerk Muehlheim-Grundrisse und Schnitte.pdf vom 16.07.1956
(Bauwerksplan Innwerk AG, Töging a. Inn, Bauabteilung)

D			
C			
B			
A			
Änd.	Datum	Name	Bemerkungen

Projekt: C50004 Planart: Bestandsplanung

Verbund
Innwerk AG
Schulstraße 2
D-84533 Stammham

Planer:
RMD CONSULT
RMD-Consult GmbH
Wasserbau und Energie
Blütenburgstraße 20
80636 München
Tel.(089) 992402 Fax -109
Mail@RMD-consult.de

Plan-Nr.: C50004CB501

Maßstab: 1:100

Innkraftwerk Egglfing-Obernberg
Bestandsplanung

Pumpwerk Mühlheim

	Datum	Name
Gez.:	Mai 2017	Gebhart
Gepr.:	Mai 2017	Hauger
Ges.:	10.05.2017	Hospthier
KKS-gepr.:		
Freigabe:		

Freigabe VHF Fachbereich: Plangröße: Maßstab: 1:100 CAD-Anwendung: GSO: GS17/2:

Freigabe-Nr.: Aufbewahrort: Bild am Bilder

| Kennzahl | GPS | Projekt-Nr. | Ersteller | Zeitrad | | |